


Projektowanie i Nadzór Budowlany Péter Eröss ul. Szkolna 11/23 38-200 Jasło			
Nazwa obiektu i adres:	Projekt stałej zmiany organizacji ruchu na drogach gminnych, ul. Kościelna i Plac Zamkowy – w tym dwa „sięgiacze” (nr 113517R, nr ewid. 843) w Nowym Żmigrodzie, gmina Nowy Żmigród		
Inwestor i adres:	Urząd Gminy Nowy Żmigród, ul. Mickiewicza 1, 38-230 Nowy Żmigród		
Stadium:	Projekt organizacji ruchu		
Przedmiot rys:	Mapa ewidencyjna – projekt zmiany org. ruchu	Skala: 1:500	Nr Rys.
PROJEKTANT:		Data:	Nr Rys.
Mgr inż. Péter Eröss uprawniony do projektowania dróg oraz typowych mostów i przepustów w specjalności konstrukcyjno-inżynierskiej upr. Nr GT-834140/77 38-200 Jasło ul. Szkolna 11/23 tel. 013 4465536		06.2017	3

URZĄD GMINY NOWY ŻMIGRÓD
38-230 Nowy Żmigród
ul. Mickiewicza 2
tel. (13) 44 15 021
NIP 621-23-007 REGON 000549387

Za zgodność kserokopii
oryginałem
Nowy Żmigród, dnia 24. SIE. 2017

Z up. Wójta
Mateusz Buczyński
Sekretarz Gminy

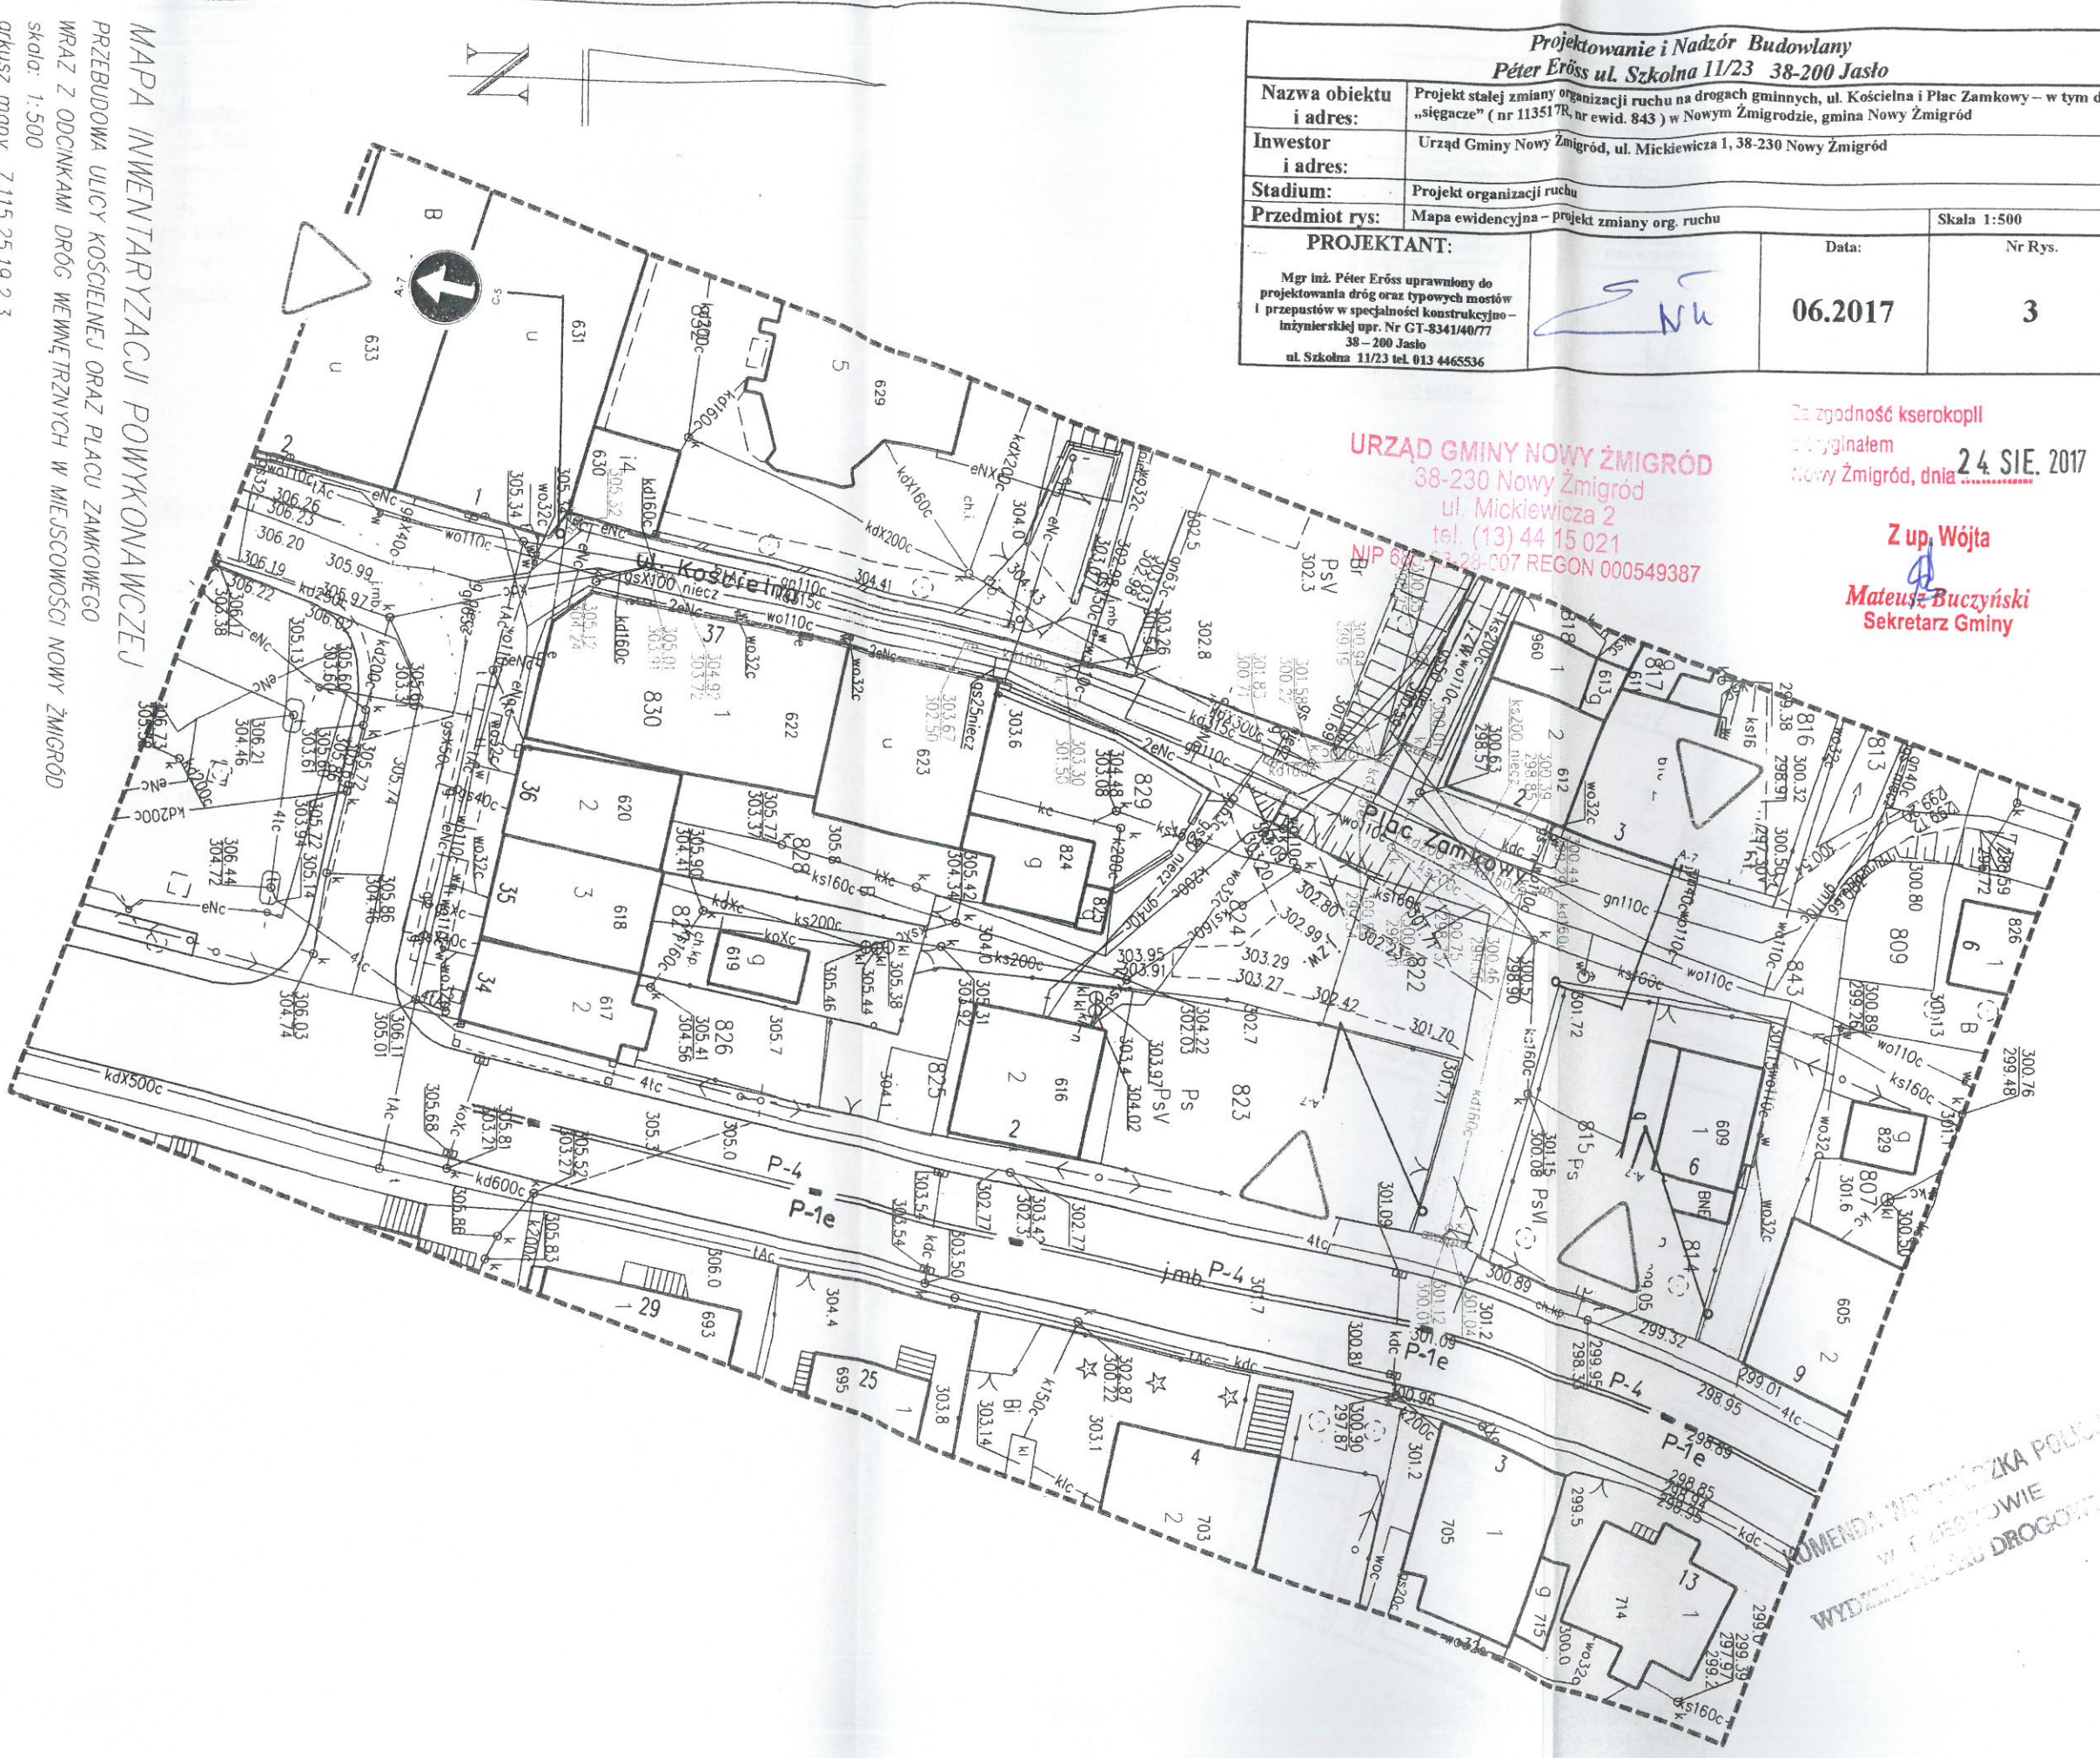

MAPA INWENTARYZACJI POWYKONAWCZEJ
PRZEBUDOWA ULICY KOŚCIELNEJ ORAZ PLACU ZAMKOWEGO
WRAZ Z ODCINKAMI DRÓG WEWNĘTRZNYCH W MIEJSCOWOŚCI NOWY ŻMIGRÓD
skala: 1:500
arkusz mapy 7.115.25.19.2.3
dziłka: 843
woj. podkarpackie, powiat jasielski, jednostka ewidencyjna: Nowy Żmigród [180507_2]
obręb: Nowy Żmigród [0014]
l.k.s.rob.: BUGPK.031.2016
ID.zgt.: 6640.1860.2016

Gorlice, dn. 2016-10-24,
wykonat.

2016. 2506

Machir

KOMENDA M. P. POLICJA
W T. 482 POWIE
WYDZIAŁ DROGOWY